

Planta de Situação  
Escala 1:1000

OBSERVAÇÕES:

- Onde não tiver especificação de acabamento, seguir projeto específico
- Favor conferir medidas no local.
- Qualquer dúvida consultar o autor do projeto.

**COLÉGIO ESTADUAL CASTRO ALVES**

AS BUILT

ENDEREÇO: \_\_\_\_\_  
Avenida da Divisa Nº 076, Praça Gonçalves Ledo, Vila Santa Helena – Goiânia-GO.

ÁREA DO TERRENO	ÁREA PERMEAB.	ÁREA EXISTENTE	ÁREA A DEMOLIR	ÁREA A CONSTRUIR	ÁREA TOTAL CONSTRUÇÃO
4.300,00M2	—	1.746,10M2	0,00M2	0,00M2	1.746,10M2

AUTOR: ARQUIT. E URB. LUIZ ALBERTO GONÇALVES BARBOSA - CAUIBR A74193-

RT DA OBRA:

PROPRIETÁRIO: CONSELHO ESCOLAR CASTRO ALVES - CNPJ: 00.837.043/0001-8

## ARQUITETURA

CONTEÚDO:


Planta Baixa - Pórtico Térreo  
Planta de Situação

DESENHO: \_\_\_\_\_


DATA: ABR/2022		ESCALA: INDICADA	REVISÃO: 000	Nº RT/ART: 000	PRONCHA:
REV.	DATA	DESCRIÇÃO			VISTO
000	01/04	Projeto Finalizado			Luiz






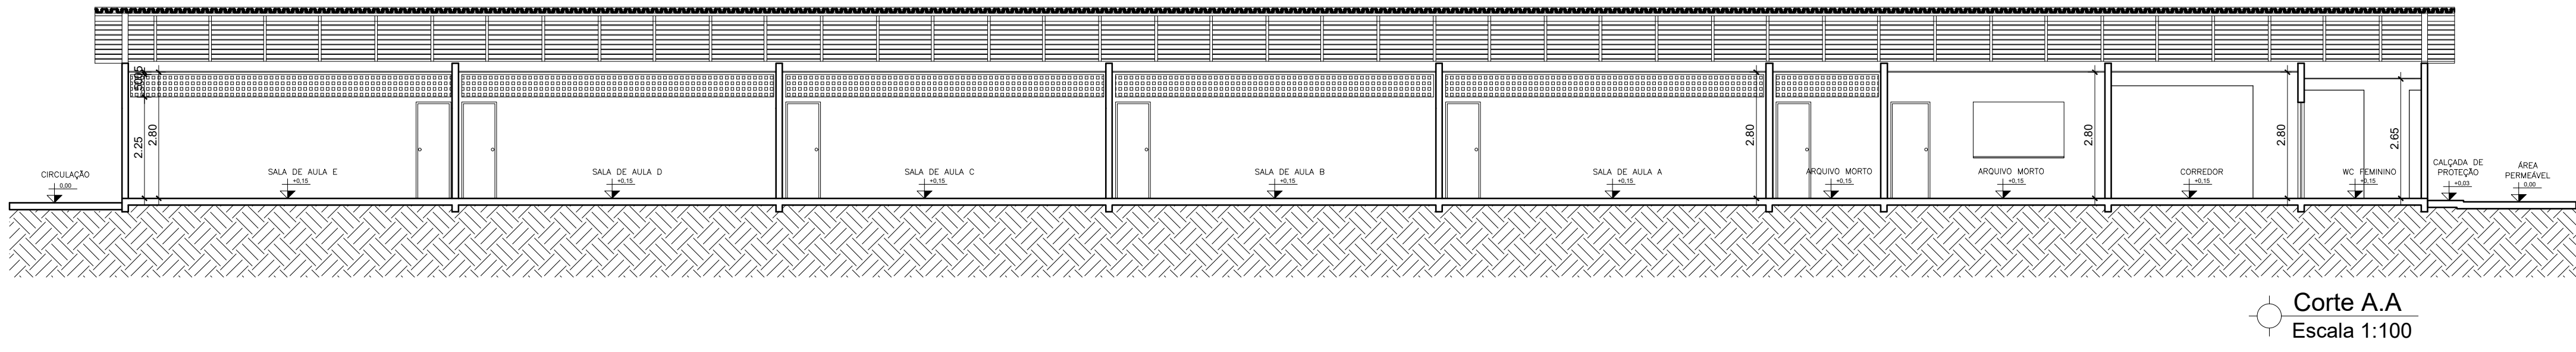


Corte A.A.  
Escala 1:100

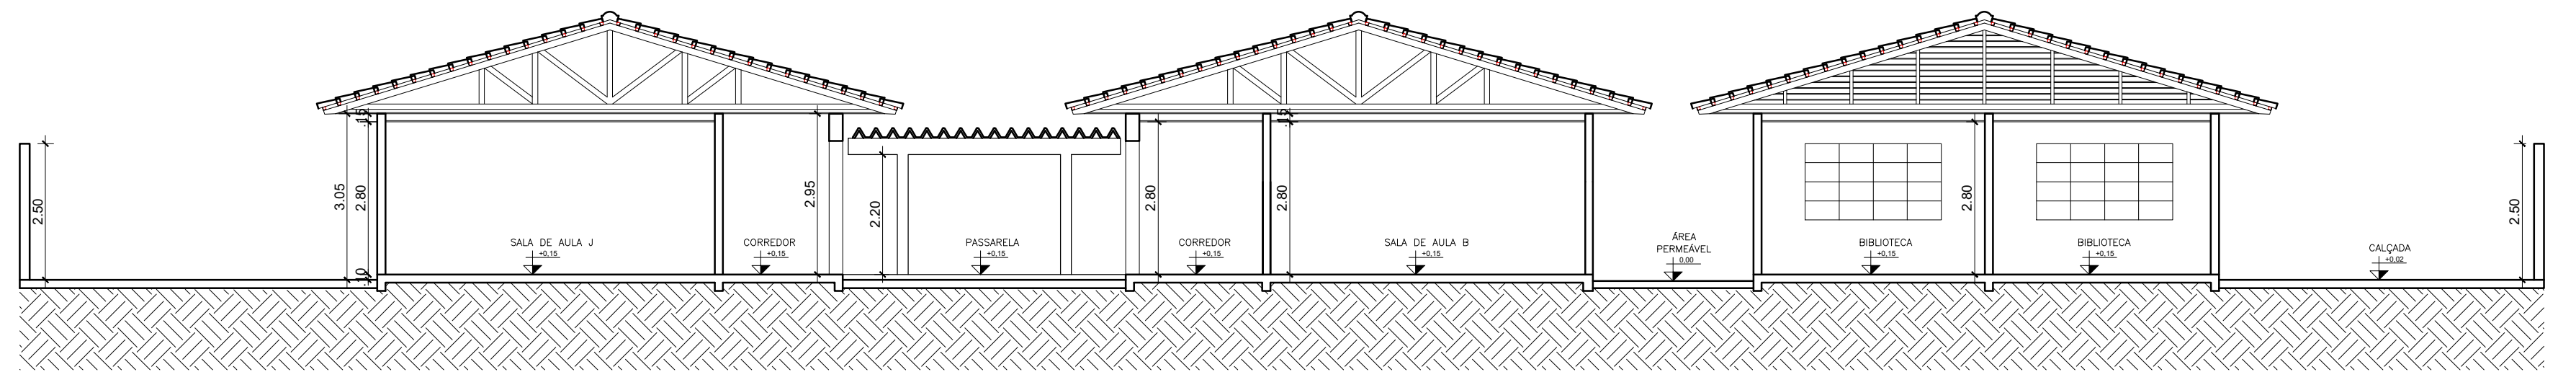


Corte B.B.  
Escala 1:100

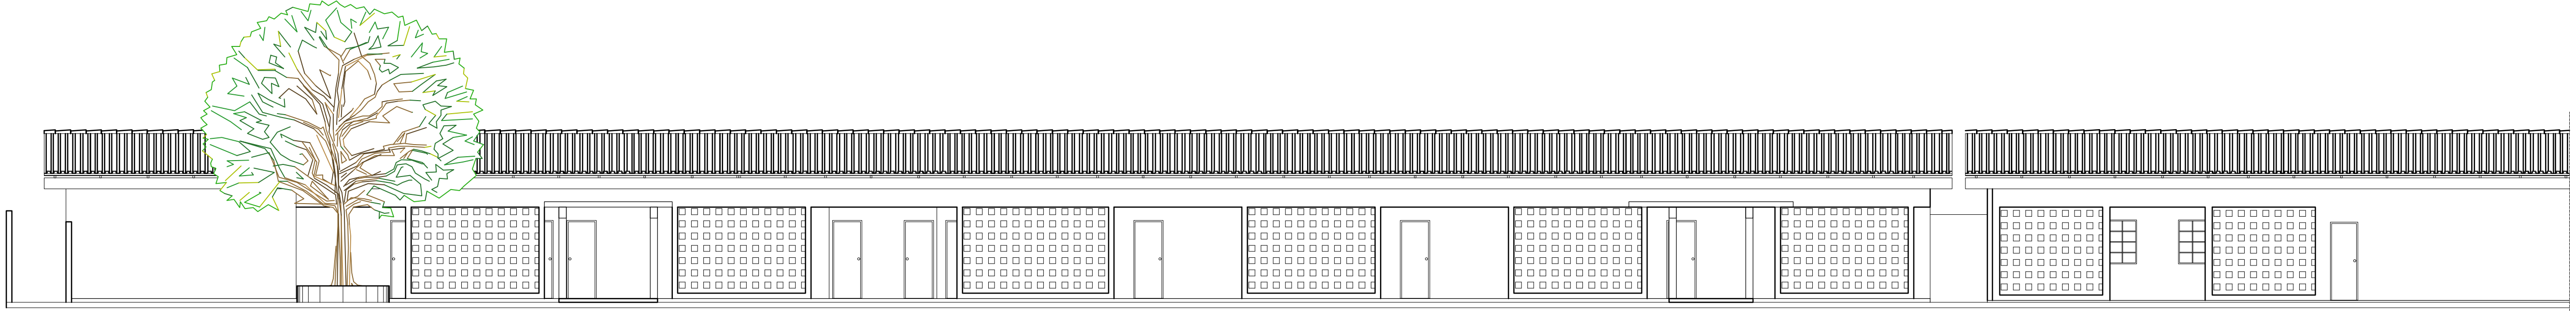


Fachada Frontal  
Escala 1:100

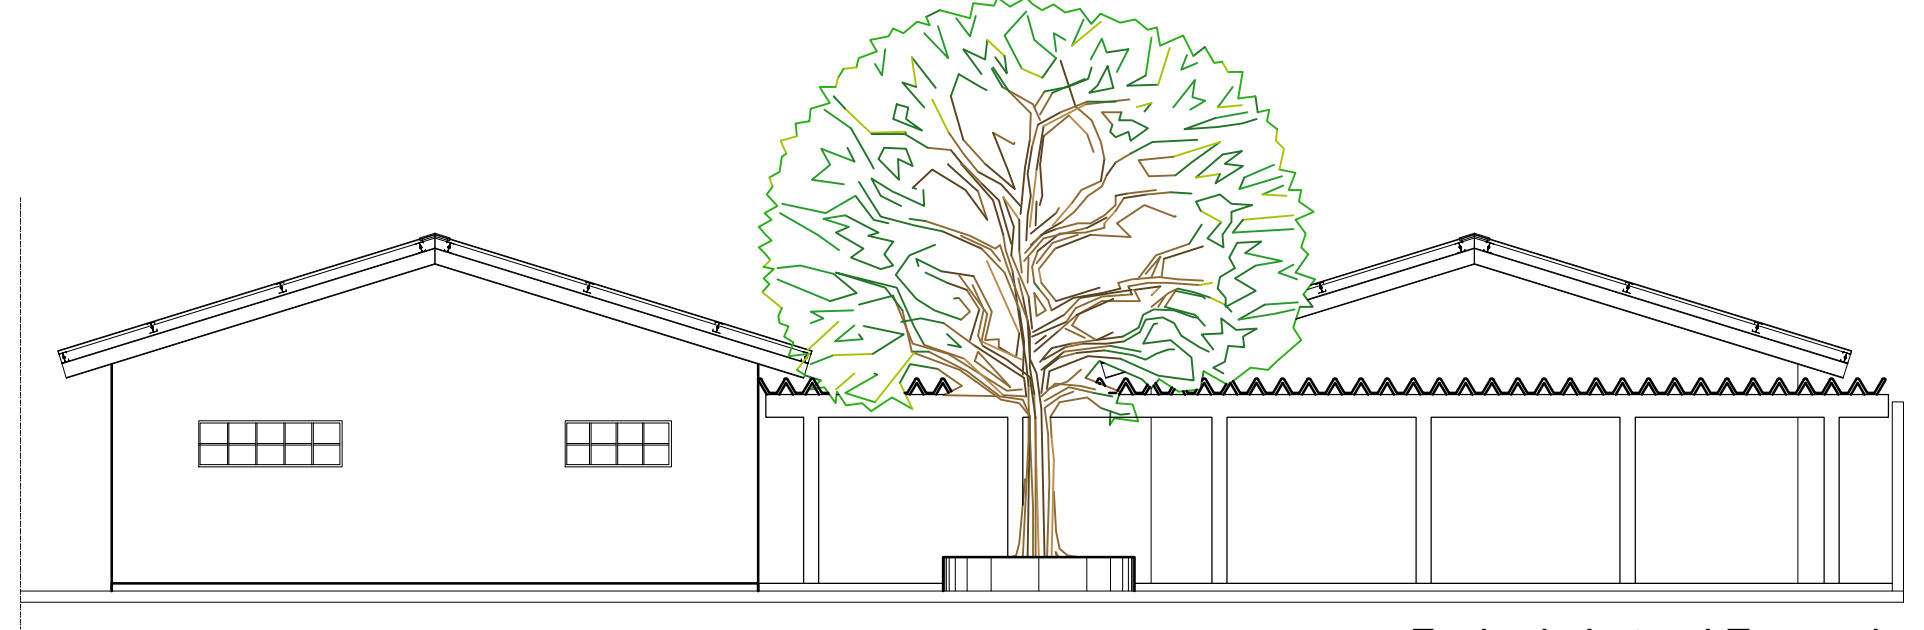

Fachada Lateral Esquerda  
Escala 1:100

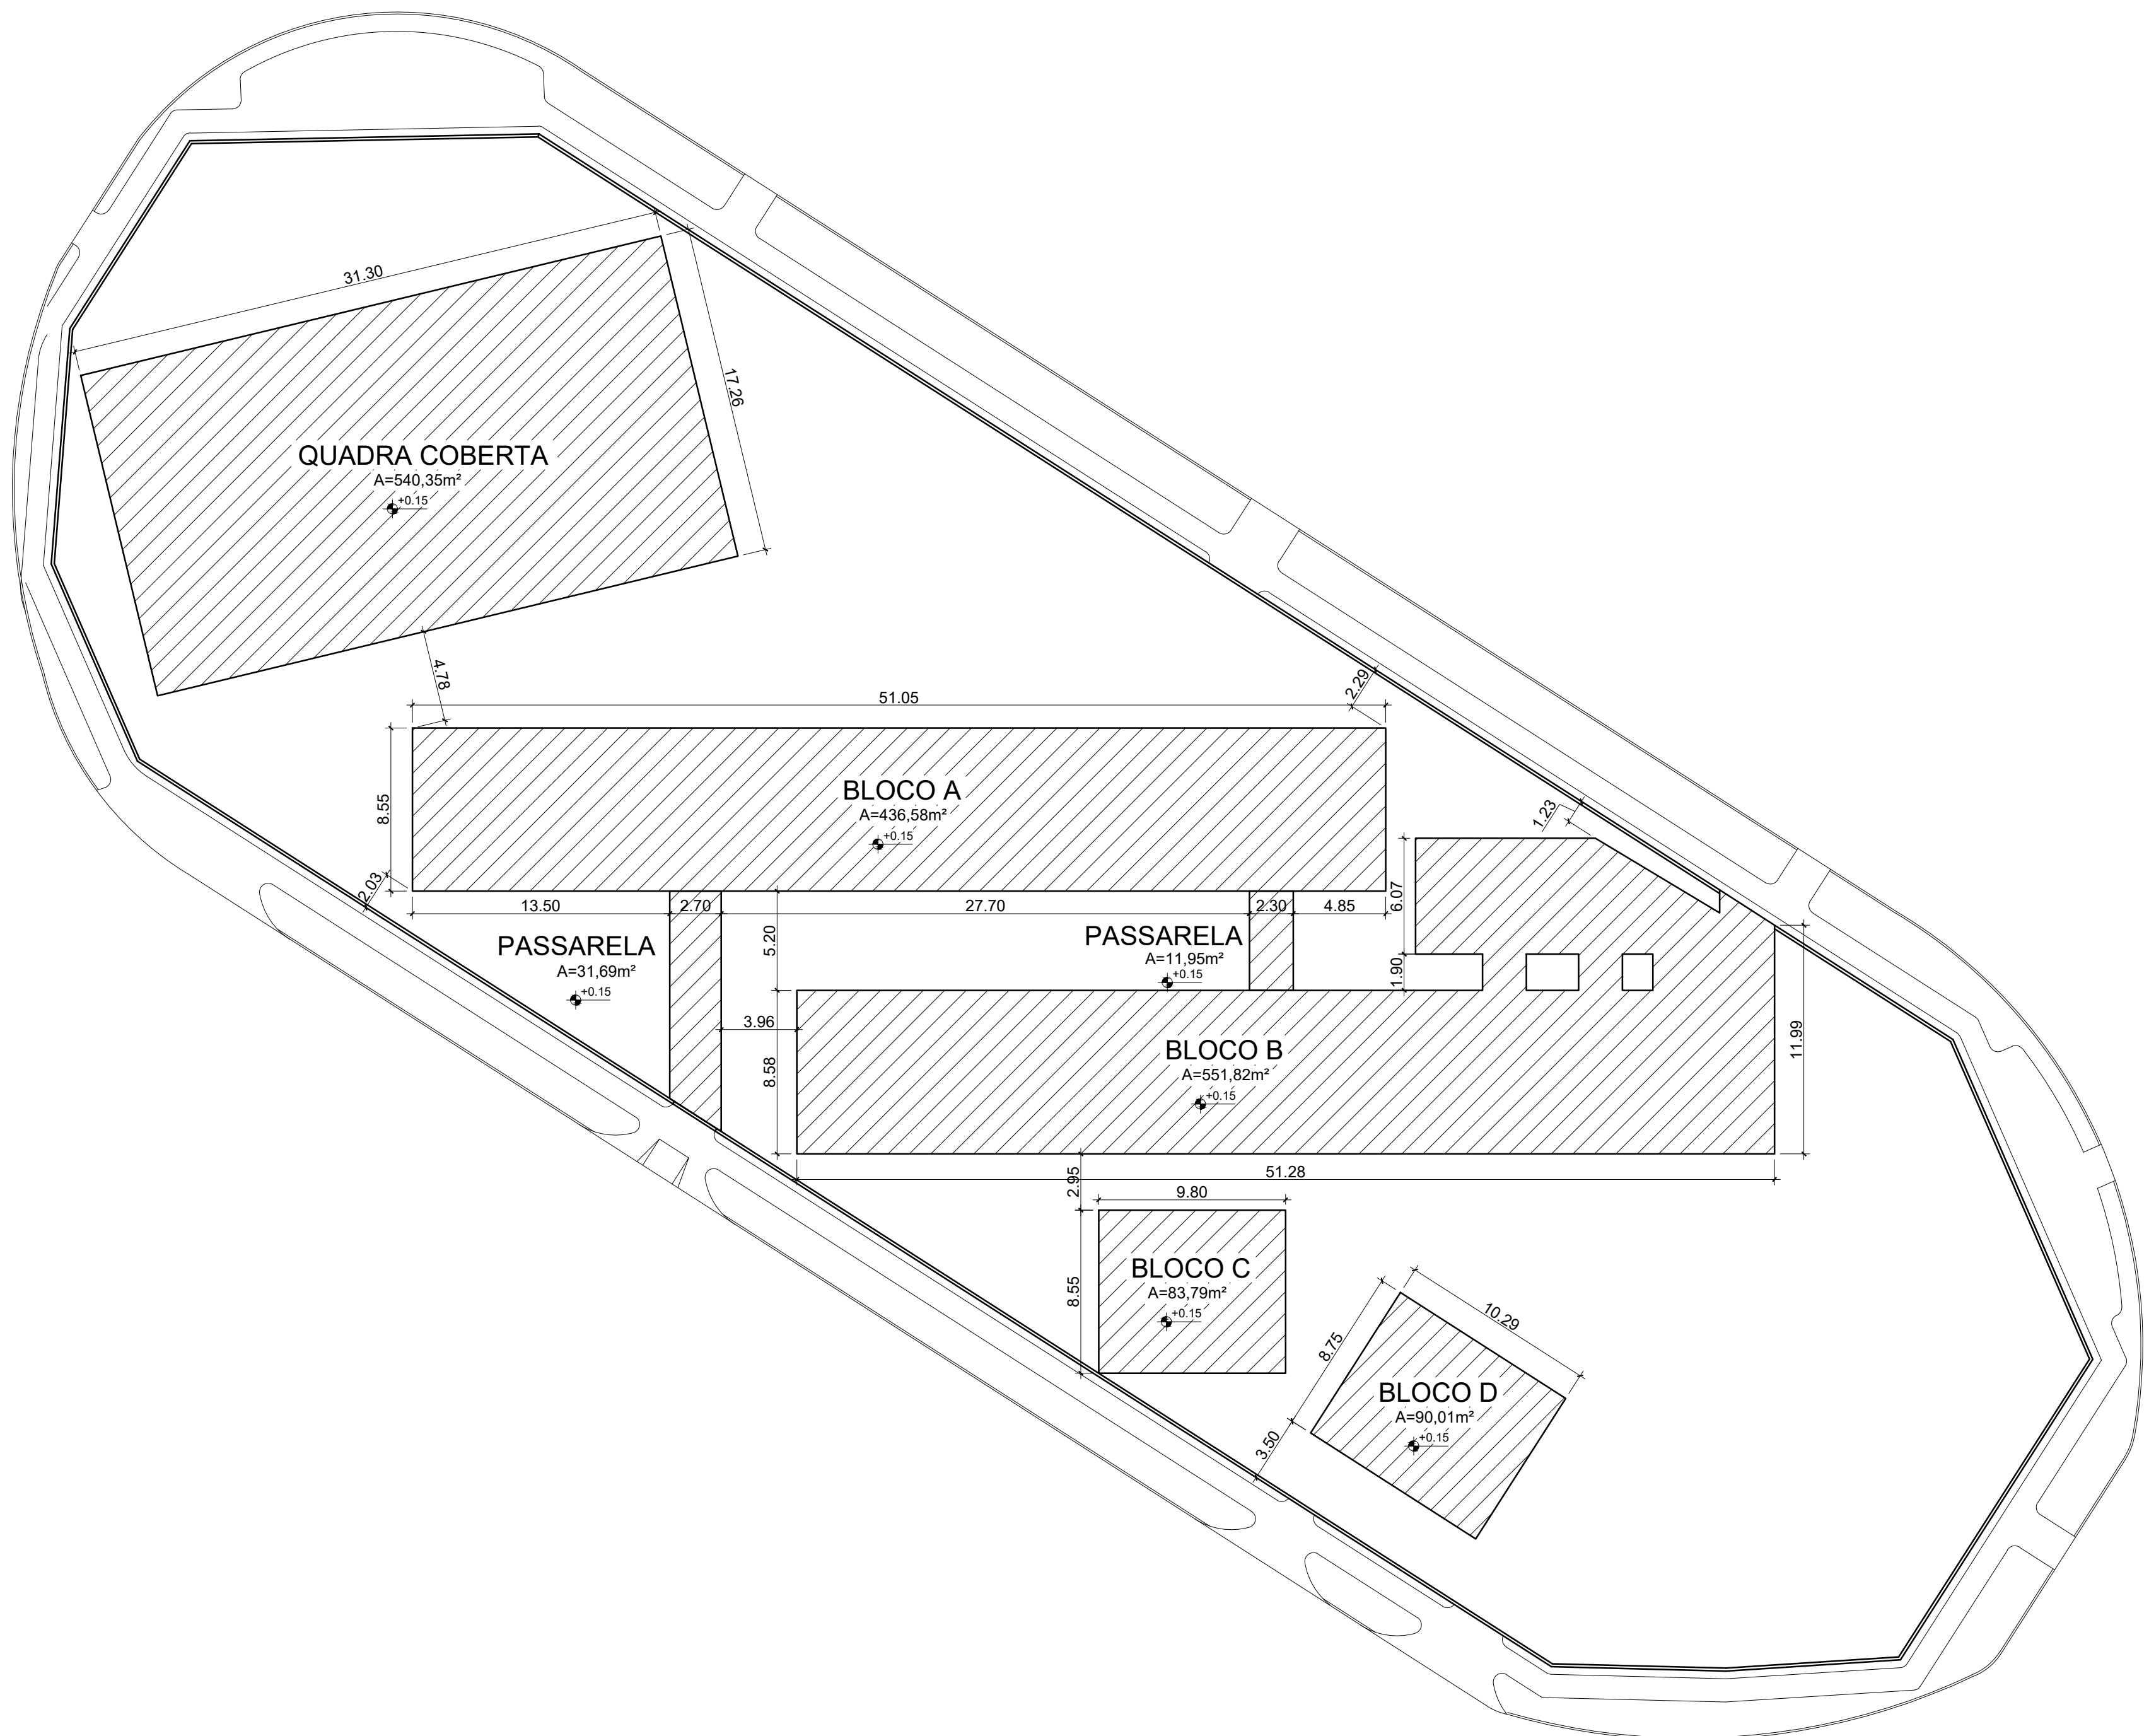

Implantação  
Escala 1:200

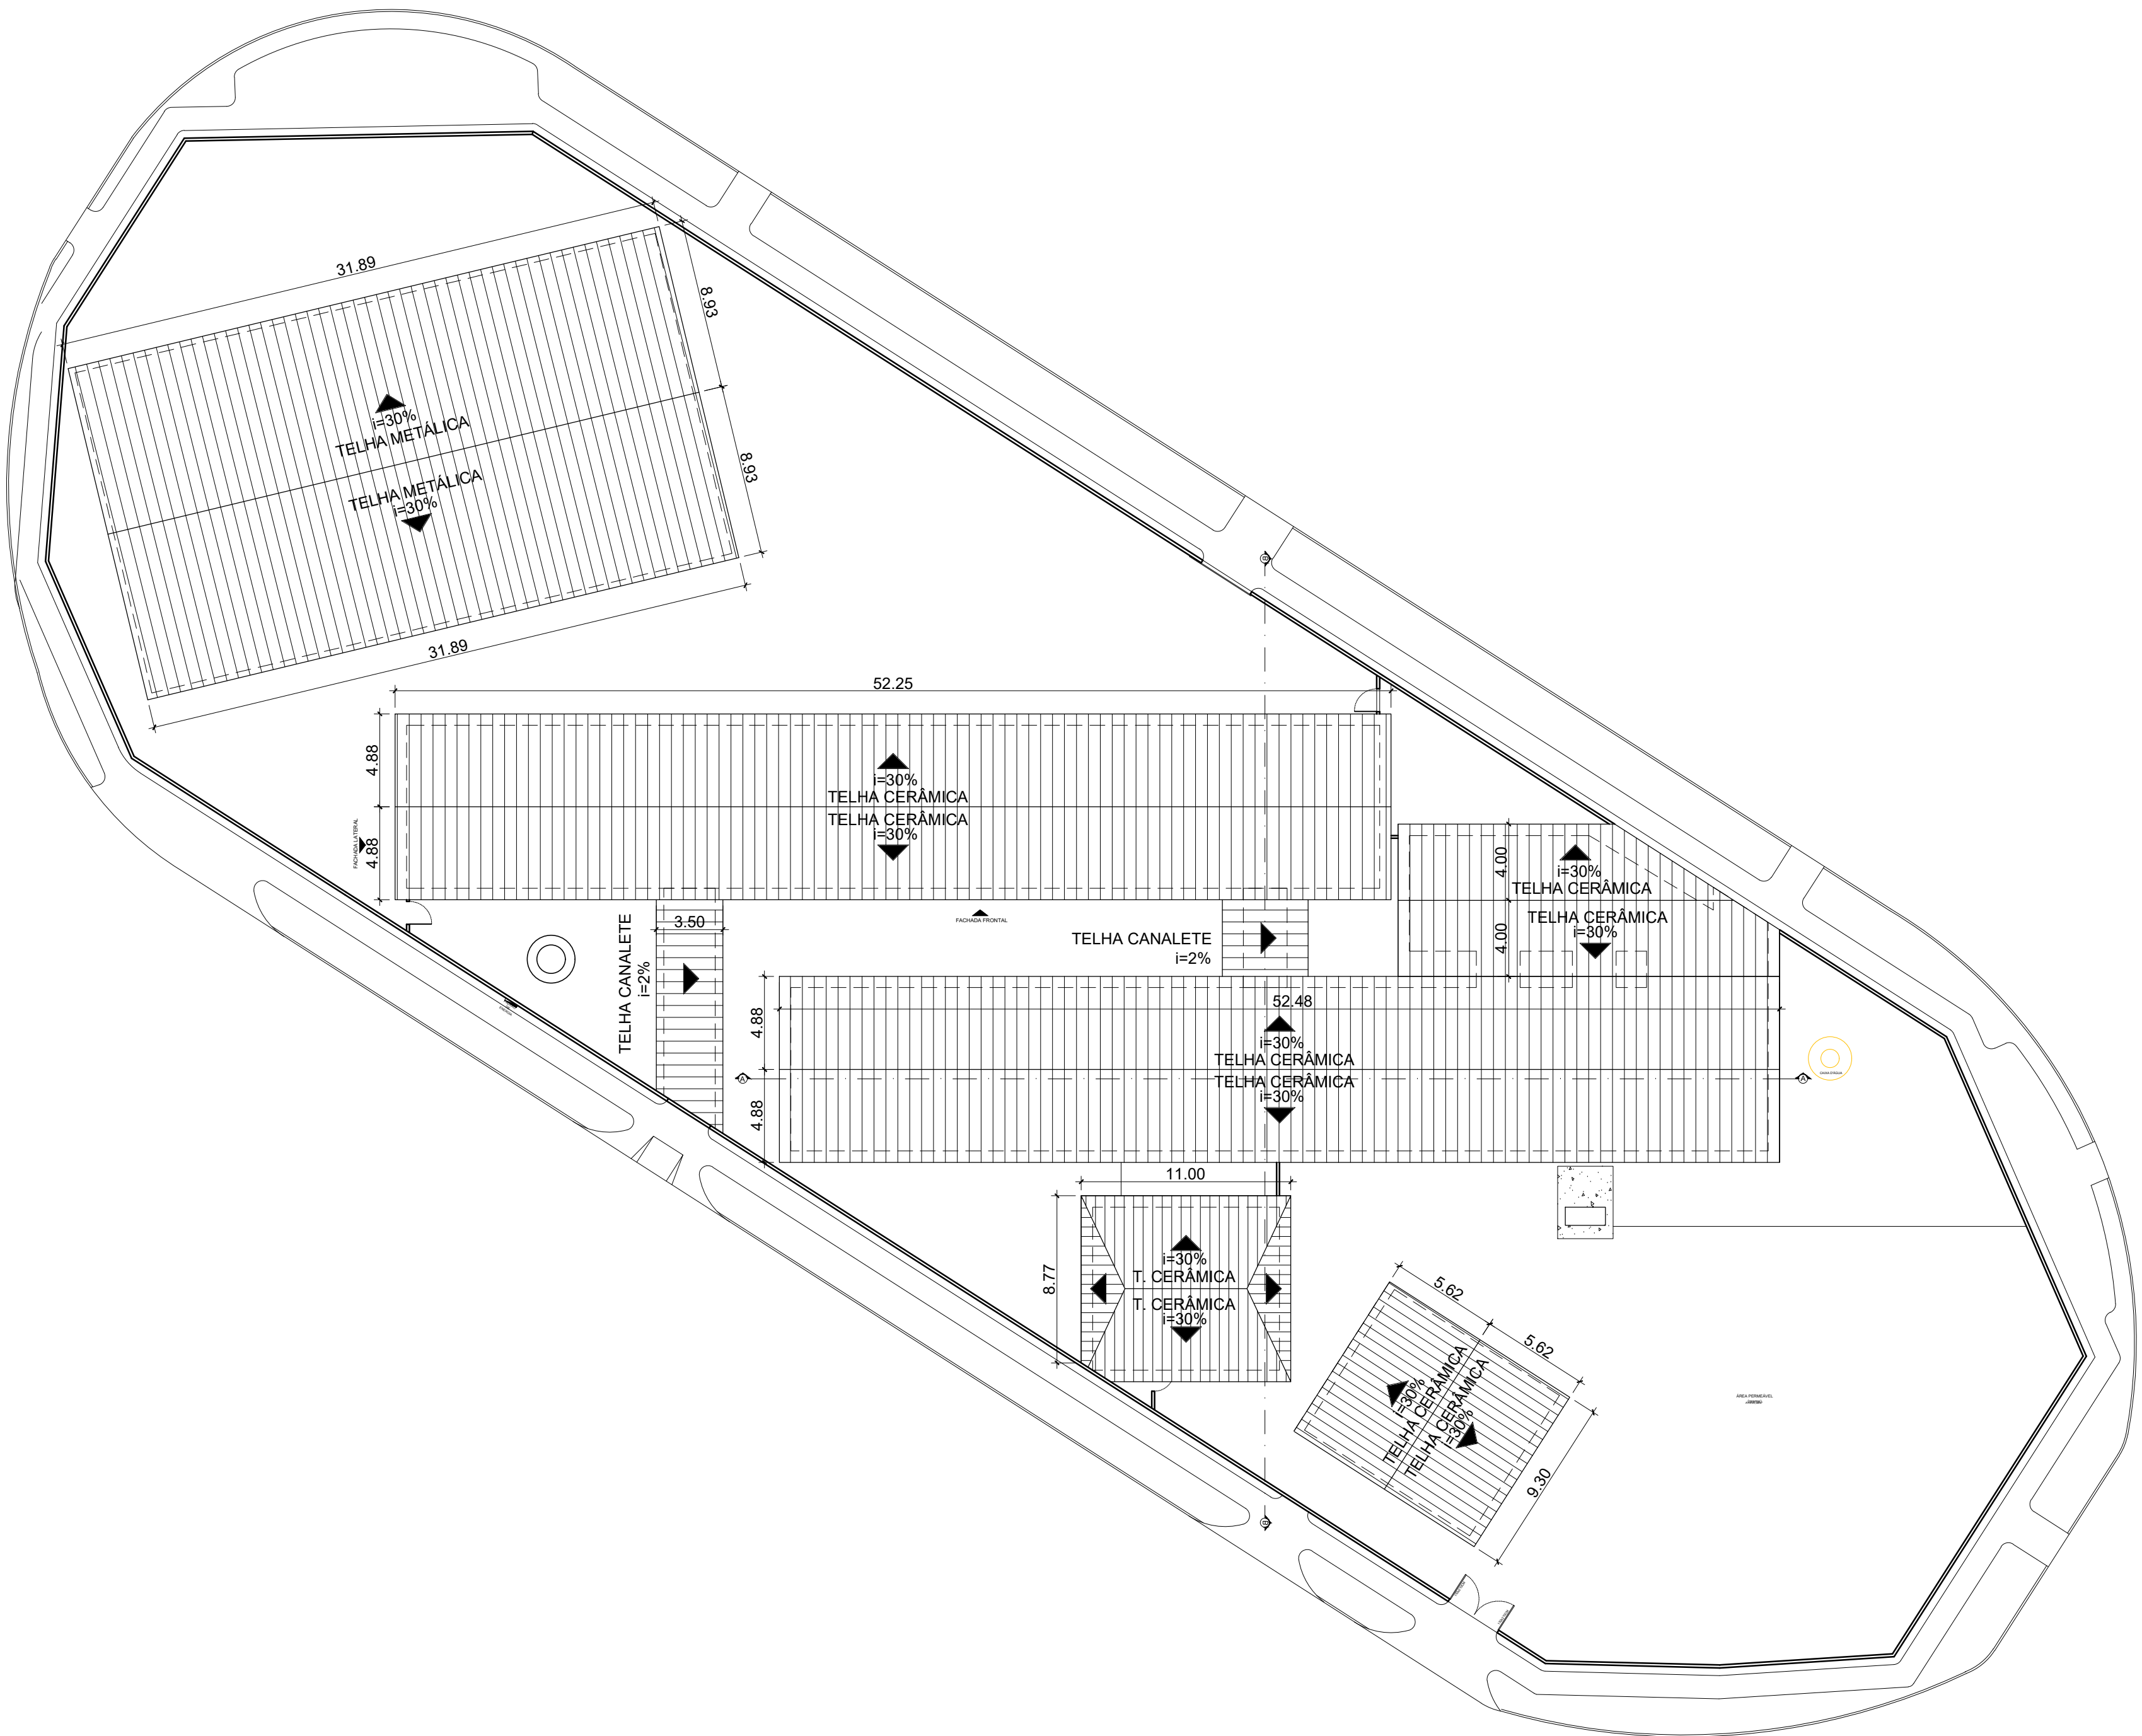

Planta de Cobertura  
Escala 1:200

- OBSERVAÇÕES:
- Onde não tiver especificação de acabamento, seguir projeto específico.
  - Favor conferir medidas no local.
  - Qualquer dúvida consultar o autor do projeto.

 <b>ESTADO DE GOIÁS</b> SECRETARIA DE ESTADO DA EDUCAÇÃO SUPERINTENDÊNCIA DE INFRAESTRUTURA GERÊNCIA DE PROJETOS E INFRAESTRUTURA					
<b>COLÉGIO ESTADUAL CASTRO ALVES</b>					
<b>AS BUILT</b>					
ENDEREÇO: Avenida da Divisa Nº 076, Praça Gonçalves Ledo, Vila Santa Helena – Goiânia-GO.					
ÁREA DO TERRENO	ÁREA PERMEÁVEL	ÁREA EXISTENTE	ÁREA A DEMOLIR	ÁREA A CONSTRUIR	ÁREA TOTAL CONSTRUIDA
4.300,60M2	—	1.746,19M2	0,00M2	0,00M2	1.746,19M2
AUTOR: ARQUIT. E URB. LUIZ ALBERTO GONÇALVES BARBOSA - CAUIER A74193-0					
RT DA OBRA: Karla Blagov B. Gondet					
PROPRIETÁRIO: CONSELHO ESCOLAR CASTRO ALVES - CNPJ: 08.637.043/0001-82					
<b>ARQUITETURA</b>					
CONTEÚDO: Implantação Planta de Cobertura Fachadas					
DESENHO:					
DATA: ABR/2022	ESCALA: INDICADA	REVISÃO: 000	Nº RBT/ART: 000	PRANCHAS:	
REV.	DATA	DESCRIÇÃO	VISTO		
000	01/04	Projeto Finalizado	Luiz		
					