




1 AMPLIAÇÃO COZINHA E REFEITÓRIO
ESCALA 1:50

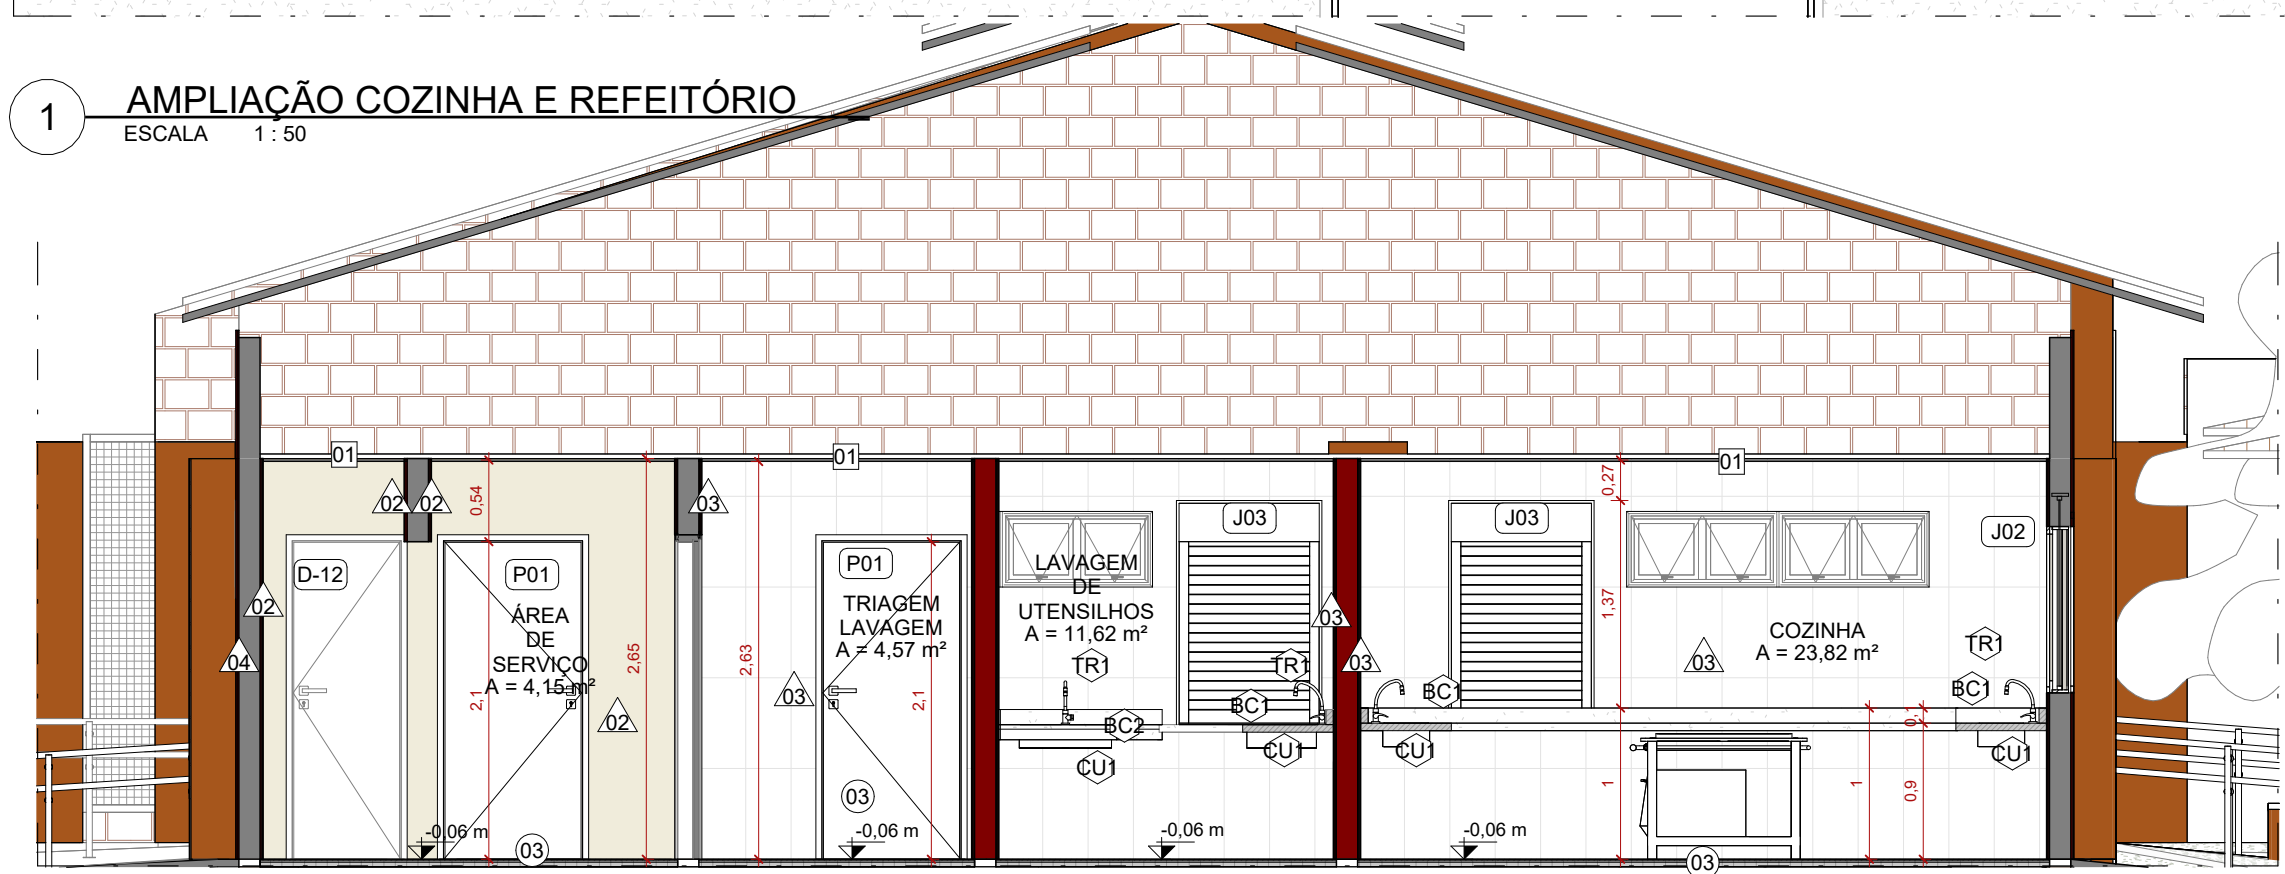


7 CORTE 2 - COZINHA
ESCALA 1:50

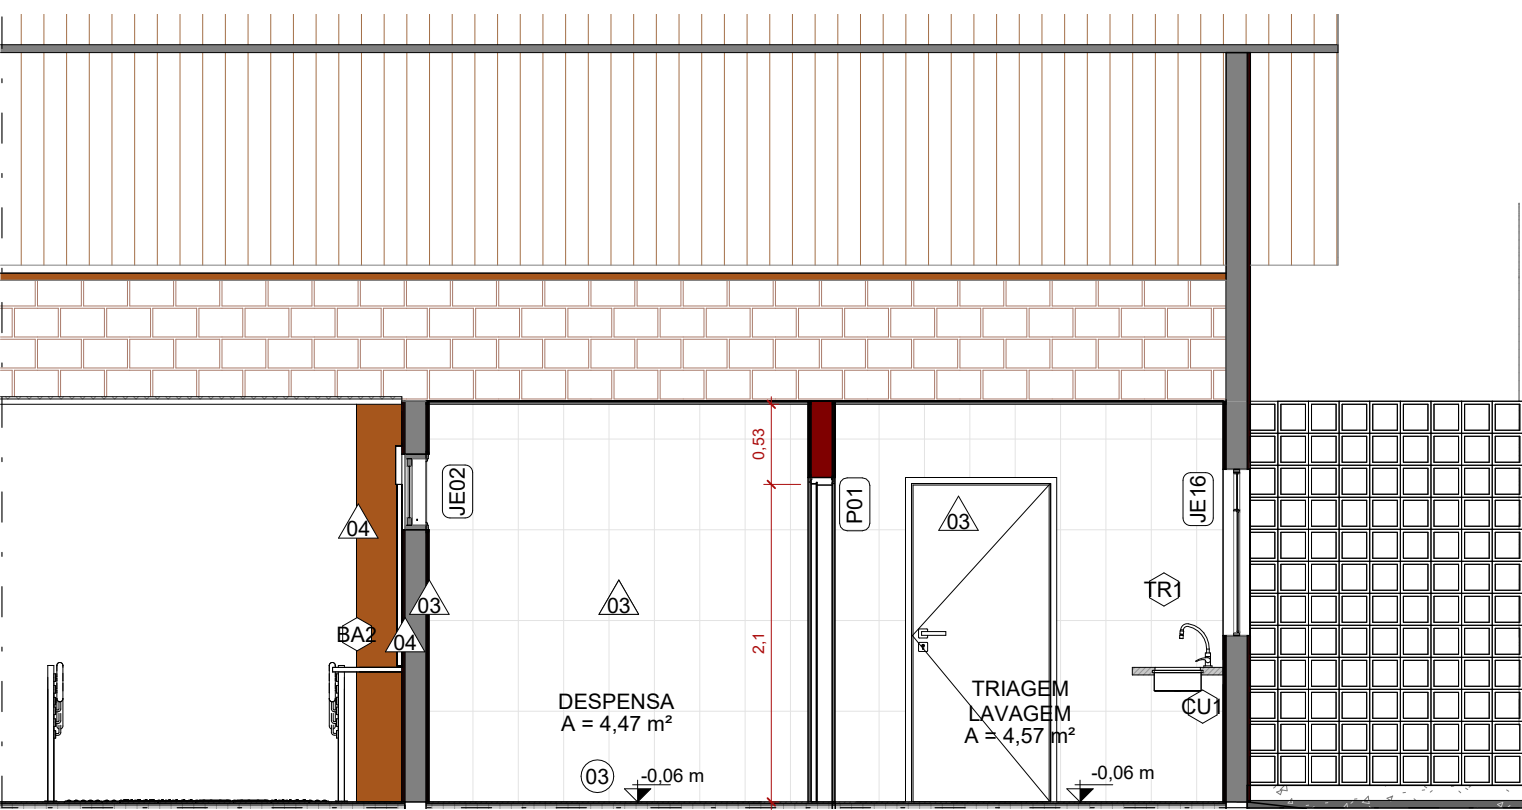


2 CORTE COZINHA
ESCALA 1:50

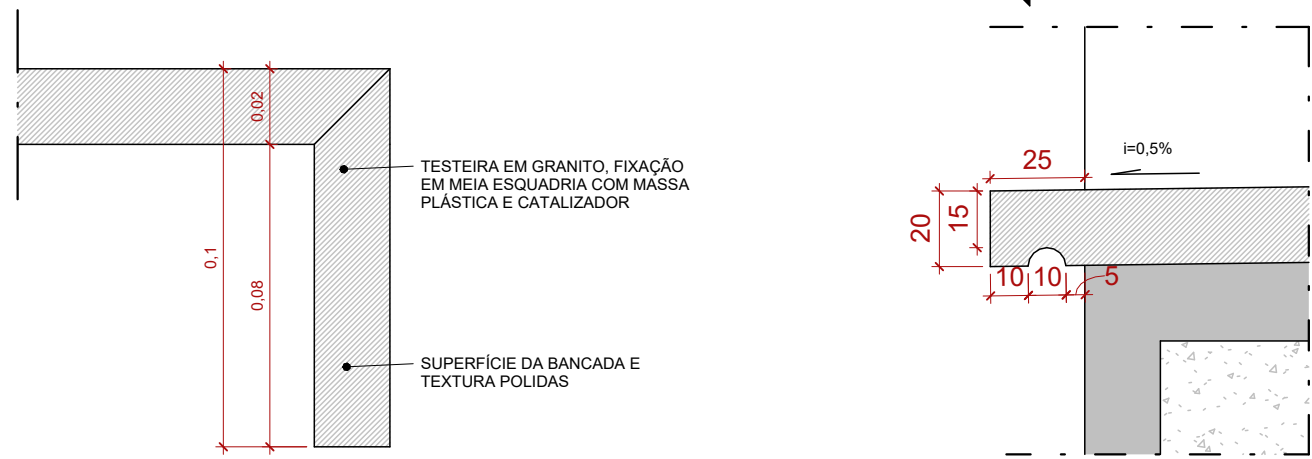


3 BANCADA - TESTEIRA 03
ESCALA 1:2

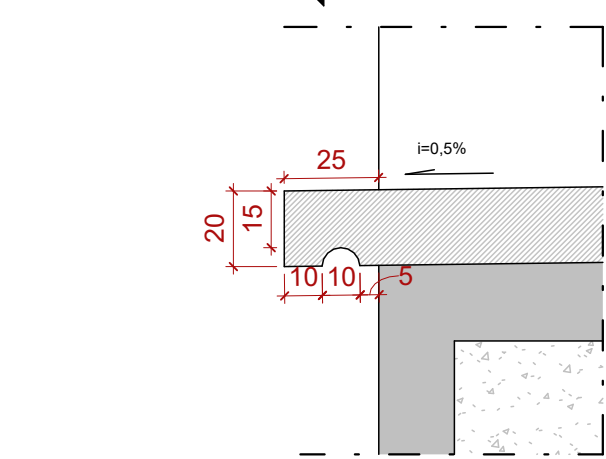


8 PEITORIL - AMPLIAÇÃO
ESCALA 1:2

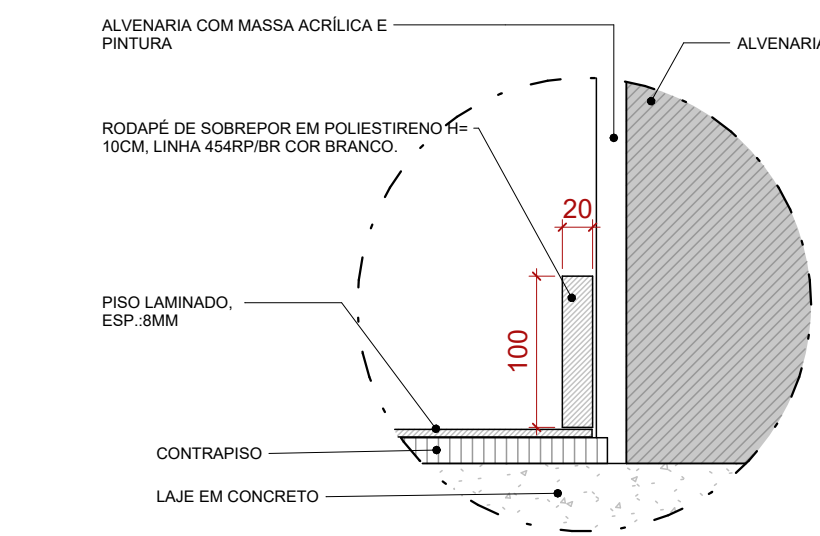


11 PISO - RODAPÉ SOBREPOR
ESCALA 1:5

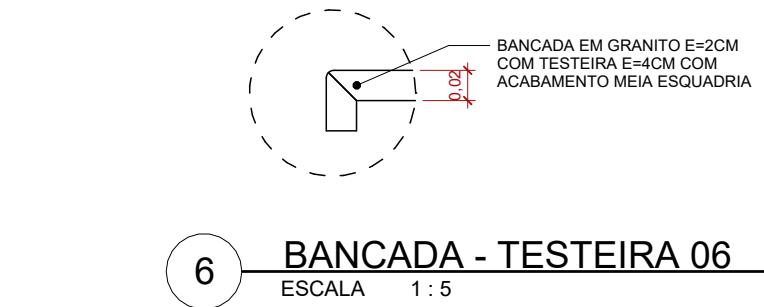


6 BANCADA - TESTEIRA 06
ESCALA 1:5

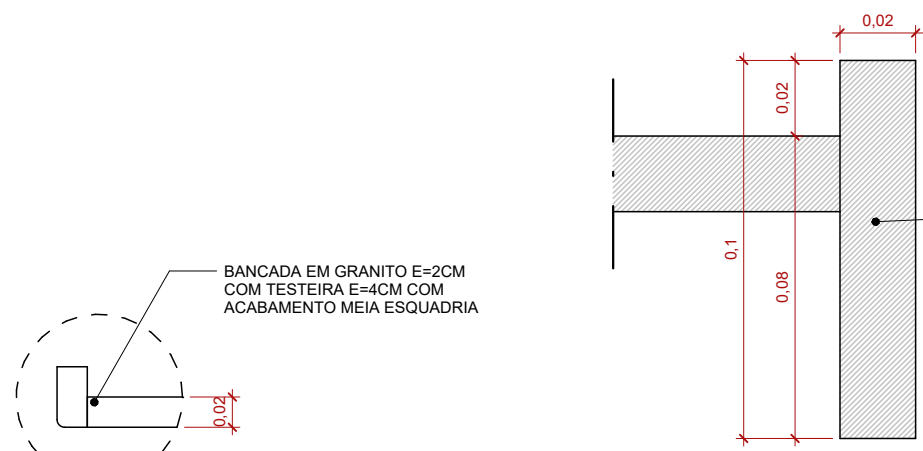


5 BANCADA - TESTEIRA 05
ESCALA 1:5

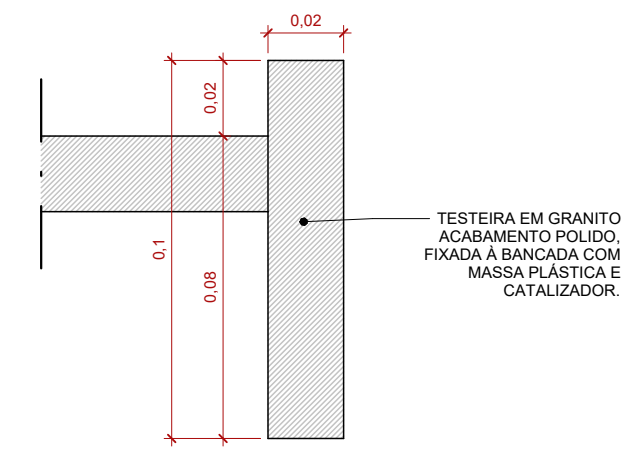


4 BANCADA - TESTEIRA 04
ESCALA 1:2

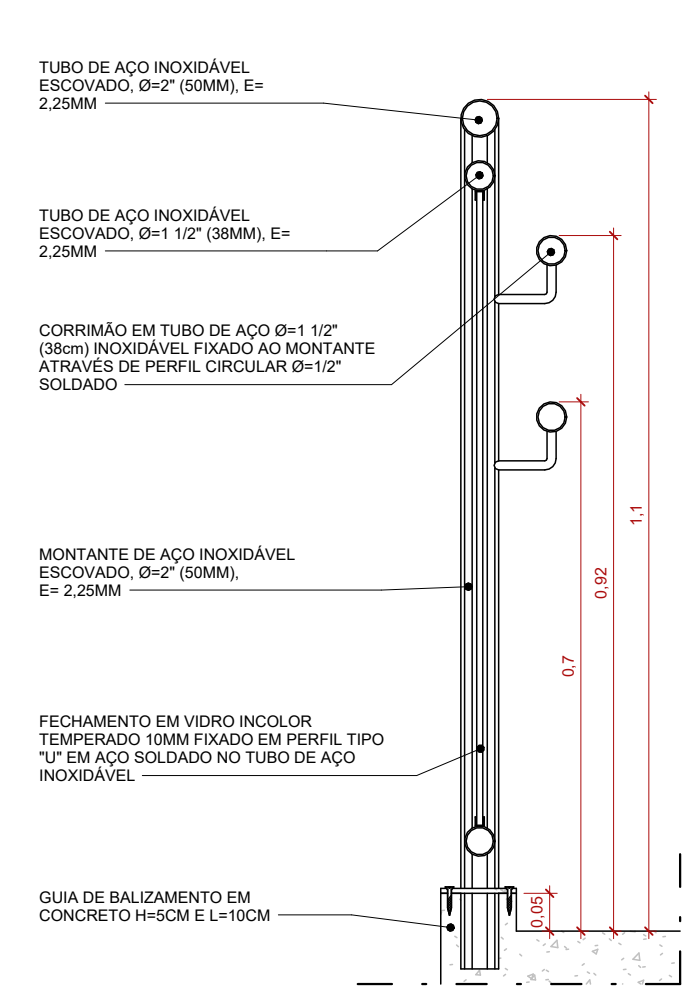


12 CORRIMÃO - CORTE
ESCALA 1:10

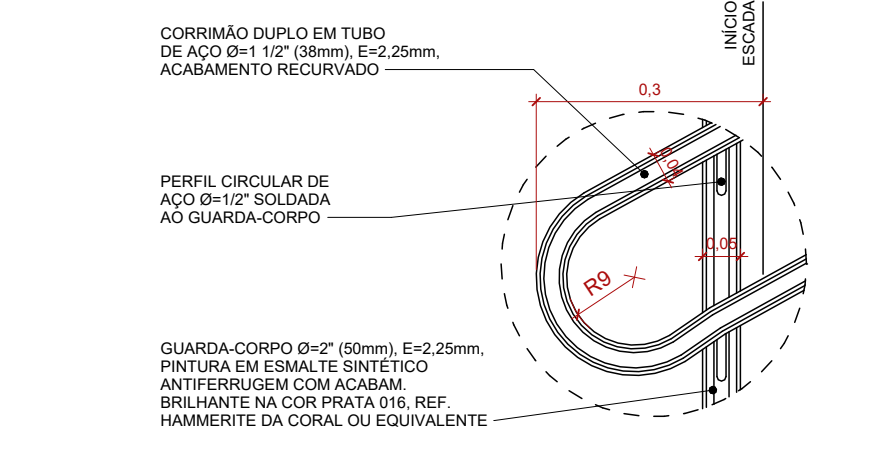


15 CORRIMÃO - INICIO
ESCALA 1:10

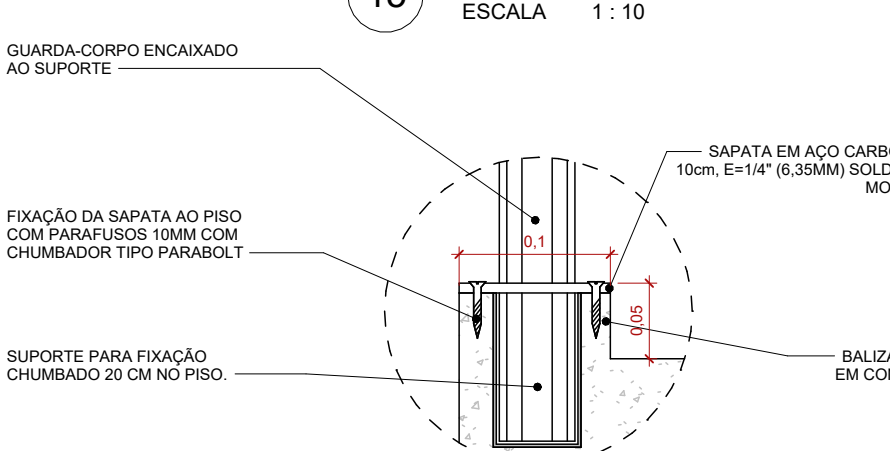

14 CORRIMÃO - FIXAÇÃO
ESCALA 1:5

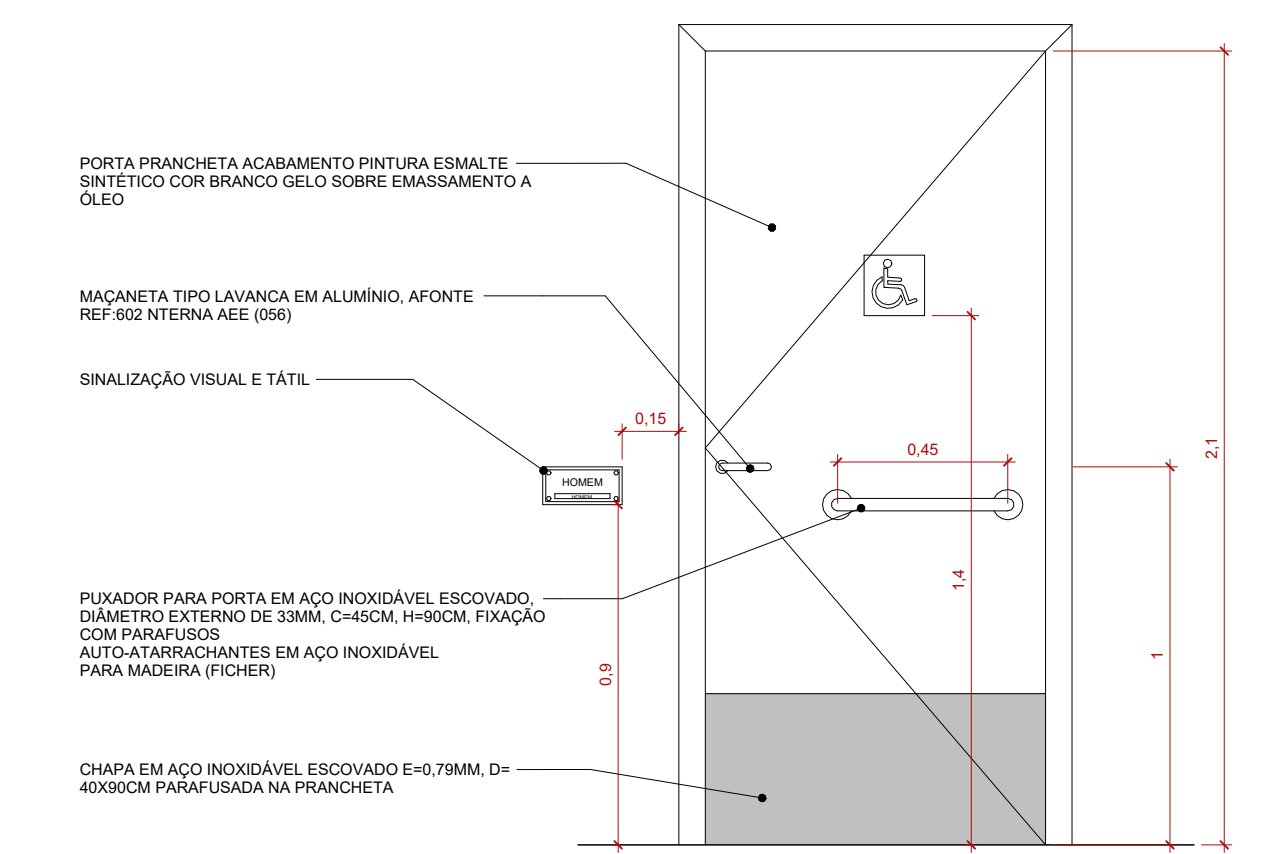


16 PORTA PNE - VISTA FRONTAL
ESCALA 1:20

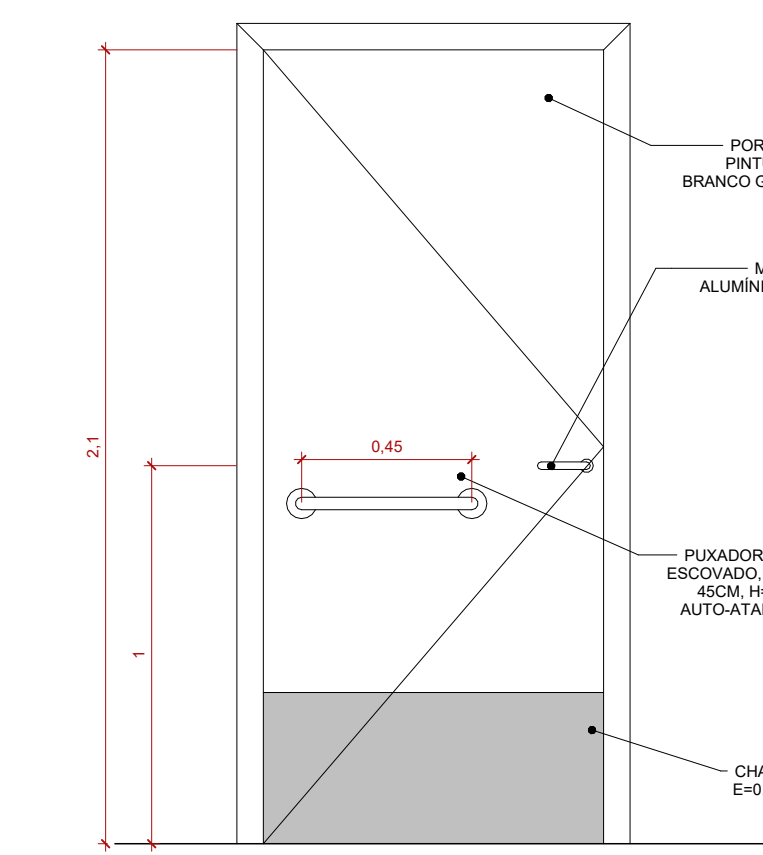

17 PORTA PNE - VISTA POSTERIOR
ESCALA 1:20



18 ALAVANCA - ANTIPÂNICO 3D
ESCALA 1:10

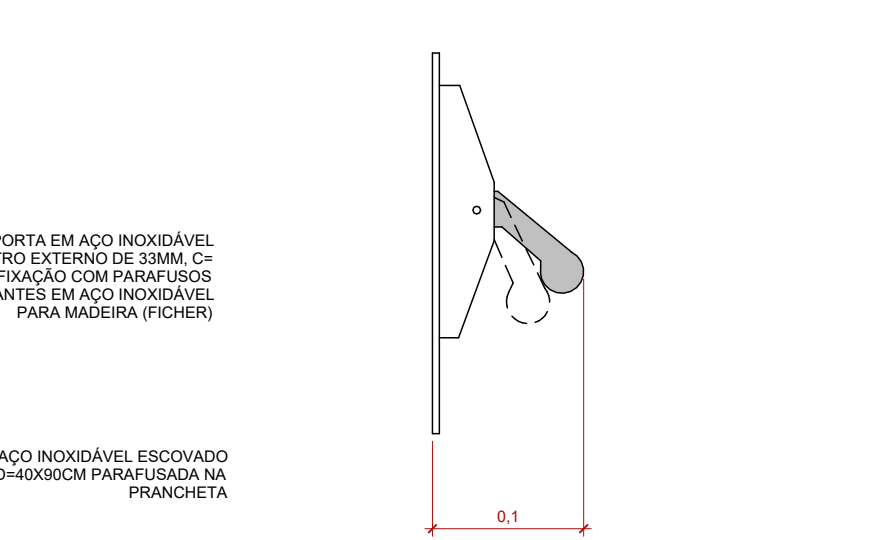

19 ALAVANCA - ANTIPÂNICO CORTE
ESCALA 1:5



ESTADO DE GOIÁS
SECRETARIA DE ESTADO DA EDUCAÇÃO
SUPERINTENDÊNCIA DE INFRAESTRUTURA
GERÊNCIA DE PROJETOS E INFRAESTRUTURA

GERÊNCIA DE PROJETOS E INFRAESTRUTURA
APROVADO _____
TÉCNICO RESPONSÁVEL PELA APROVAÇÃO

CEPI MONT SERRAT

LEVANTAMENTO ARQUITETÔNICO

ENDEREÇO
RUA 03, QD.14, S/Nº, MONT SERRAT, NOVO GAMA - GO

ÁREA DO TERRENO	ÁREA PERMEAB.	ÁREA EXISTENTE	ÁREA A DEMOLIR	ÁREA A CONSTRUIR	ÁREA TOTAL CONSTRUÇÃO
9229,09 m²	4002,61 m²	2470,31 m²	0,00 m²	0,00 m²	2470,31 m²

ELABORAÇÃO:
CONSÓRCIO DIAMANTE ENGENHARIA
AV. BARÃO HOMEM D E MELO, Nº 3280 - NOVA GRANADA
BELO HORIZONTE - MG - CEP: 30.694-080
TEL: (31) 3347-4405 / (31) 3347-7079 / (31) 3571-1920
EMAIL: contato@grupoprojetosengenharia.com.br

AUTOR: DÉBORA EVELYN CALDEIRA DE LACERDA - ARQUITETA E URBANISTA - CAU: A257897-2

RT DA OBRA:

PROPRIETÁRIO: SECRETARIA DE ESTADO DA EDUCAÇÃO CNPJ: 01.409.705.0001-20
PREPOSTO: SABRINA SILVA VIEIRA VALENTE CPF: 041.530.091-64

AS BUILT DE ARQUITETURA

TIPO DE PROJETO

AMPLIAÇÃO COZINHA E REFEITÓRIO
DETALHES GERAIS

ASSUNTO:

DATA: _____ ESCALA: _____ REVISÃO: _____ Nº RRT/ART: _____

FEV/2025 INDICADA 02

REV.	DATA	DESCRIÇÃO	VISTO
03	03/2025	REVISÃO	DECL

5/6

FOLHA: